



Direction des Services de l'Environnement  
et de l'Assainissement  
Service Pollution - Usagers - Qualité -  
Contrôles  
Affaire suivie par  
MME LETELLIER DESNOUVRIES  
Courriel : [dsea-usagers@valdemarne.fr](mailto:dsea-usagers@valdemarne.fr)  
Tel : 01.49.56.88.91

M.REVELLAT Philippe  
129 . BOULEVARD PASTEUR  
94360 BRY SUR MARNE

N° : 2014-009TC

Créteil, le 12 JAN. 2015

**OBJET** Résultat d'enquête de raccordement et de conformité n° 20140150663T  
conformément aux prescriptions du Règlement de l'Assainissement  
Départemental (RSDA)

Monsieur,

Le 13/11/2014, vous avez demandé un contrôle de l'assainissement concernant  
la propriété , à l'adresse 129 BOULEVARD PASTEUR 94360 BRY SUR MARNE

Un représentant du Service Pollution - Usagers - Qualité - Contrôles ( SPUQC )  
a réalisé une enquête le 05/01/2015, dont vous trouverez ci-dessous le résultat  
comprenant :

1. les informations sur les ouvrages d'assainissement gérés par la DSEA desservant la propriété ;
2. les informations sur le(s) branchement(s) de la propriété ;
3. les observations relevées lors de l'enquête ;
4. la conclusion de l'enquête ;
5. les travaux à réaliser pour la mise en conformité .

1) Informations sur les ouvrages d'assainissement gérés par la DSEA desservant cette propriété

Nature Effluents	Tronçon TR	Propriétaire	Diamètre ( en m )	N° regard amont	Classement	Côte tampon ( en m )	Côte radier ( en m )
Eaux usées (EU)	15351	Départemental	0,30	14	Secondaire	79,21	75,79
Eaux usées (EU)	15321	Départemental	0,20	23	Secondaire	78,61	75,56

## 2) Informations sur le(s) branchement(s) de la propriété

N°	Nature Effluent	Raccordé sur	Adresse
1	EU	TR 15321	129 BOULEVARD PASTEUR 94360 BRY SUR MARNE
Conformité : NON			

## 3) Observations lors de l'enquête

- Les réseaux d'eaux usées domestiques et d'eaux pluviales de la propriété sont réalisés en système séparatif.
- Les eaux usées domestiques se déversent dans l'ouvrage départemental d'assainissement d'eaux usées cité en page 1 et les eaux pluviales sont renvoyées en gargouille vers la chaussée.
- Il existe un Té de dégorgement sur la canalisation EU, sous domaine privé (garage).
- Il manque une boîte de branchement en limite de propriété.
- Il n'existe pas de dispositif anti-reflux sur le réseau interne d'eaux usées.

## 4) Conclusion de l'enquête

La propriété est non conforme au vu des points cités ci-dessus.

## 5) Travaux à réaliser pour la mise en conformité

- Vous devez créer une boîte de branchement (ou tabouret) EU, en limite de propriété privée ou sous domaine public si possible.

Les travaux de mise en conformité doivent être effectués dans un délai de 6 mois à compter de la date d'envoi indiquée sur le résultat d'enquête.

Une fois la mise en conformité effectuée, vous devez impérativement renvoyer le formulaire de demande de test dûment rempli ci-joint au service PUQC de la DSEA. Celui-ci procèdera à un nouveau contrôle et délivrera un résultat d'enquête.

P.J. : Schéma de l'existant, schéma type en zone séparative et formulaire


*Le présent courrier est établi en fonction des équipements déclarés par le propriétaire (ou mandataire) et accessibles visuellement par les agents du service SPUQC. La présence d'équipements supplémentaires non visibles ou non déclarés modifierait la conclusion de ce courrier. La responsabilité de la collectivité ne pourrait pas être engagée dans ce cas.*

Je vous prie d'agréer, Monsieur, l'expression de mes salutations distinguées.


Le Chef de Service

  
Jeannick DORE

SCHEMA DE PRINCIPE DE CONFORMITE EN ZONE SEPARATIVE

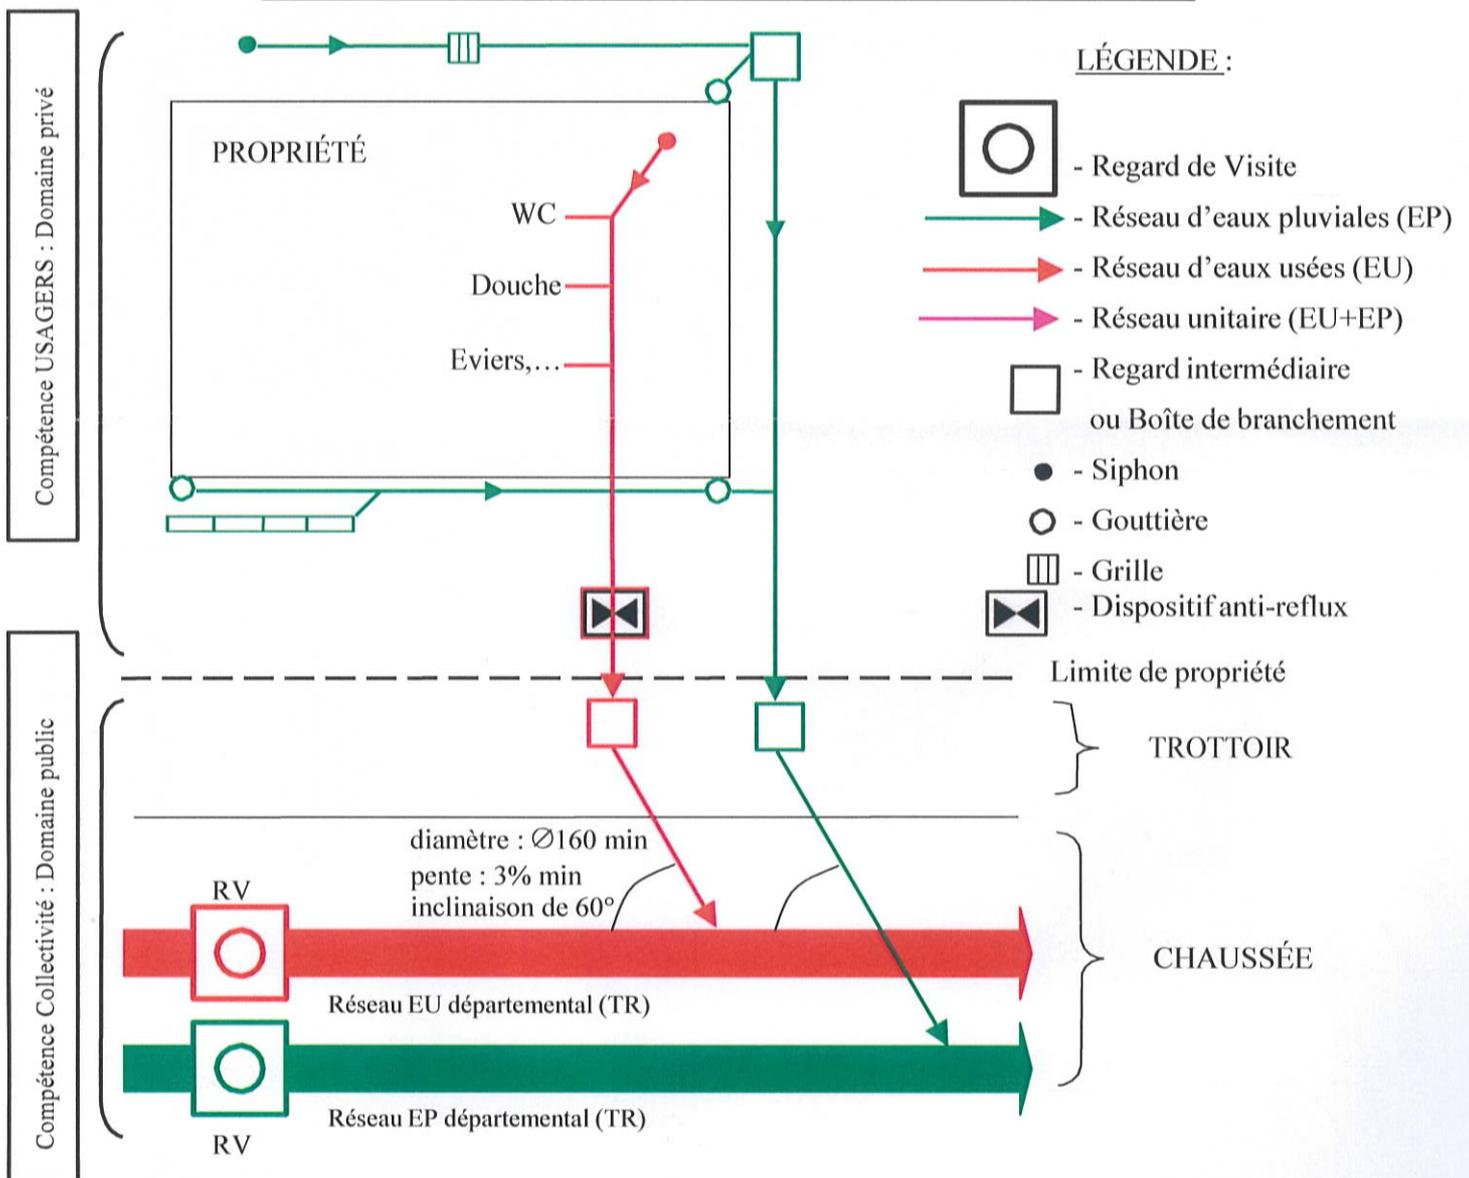

- Les raccordements dans les regards de visite sont **interdits**.
- Le branchement ne devra pas être pénétrant.
- Il devra figurer une plaque de police indiquant le numéro de rue dans le réseau d'assainissement public si celui-ci est **visitable**.
- Les boîtes de branchements doivent être placées en limite de propriété de préférence sous domaine public.

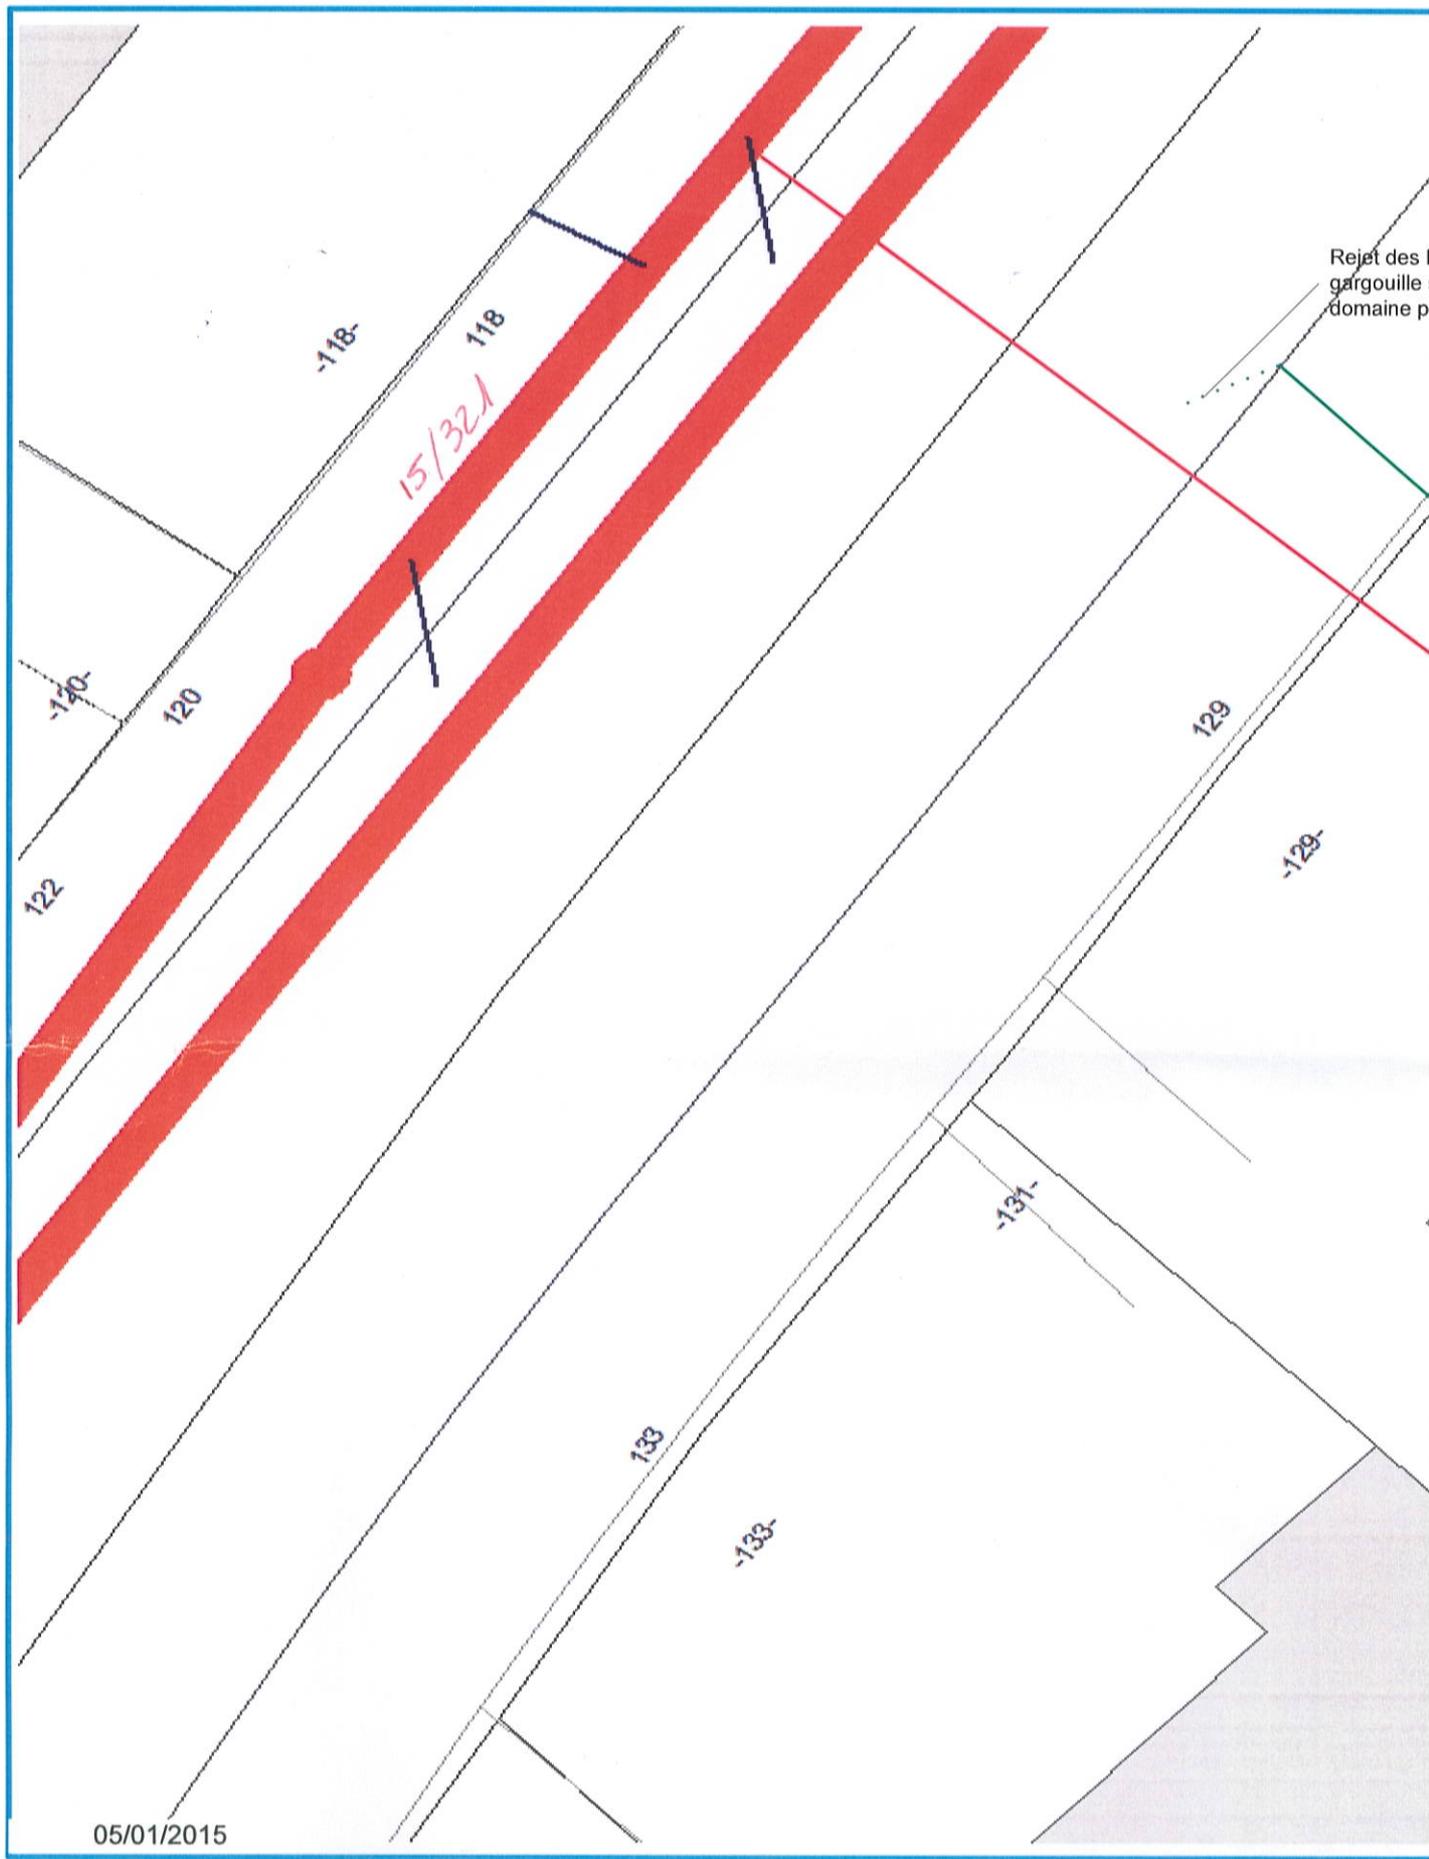


Adresse: 129, bd. Pasteur

Commune: BRY SUR MARNE

NB: Ce plan est un schéma approximatif de la propriété et non un plan de récolement



SERVICES DE L'ENVIRONNEMENT  
ET DE L'ASSAINISSEMENT

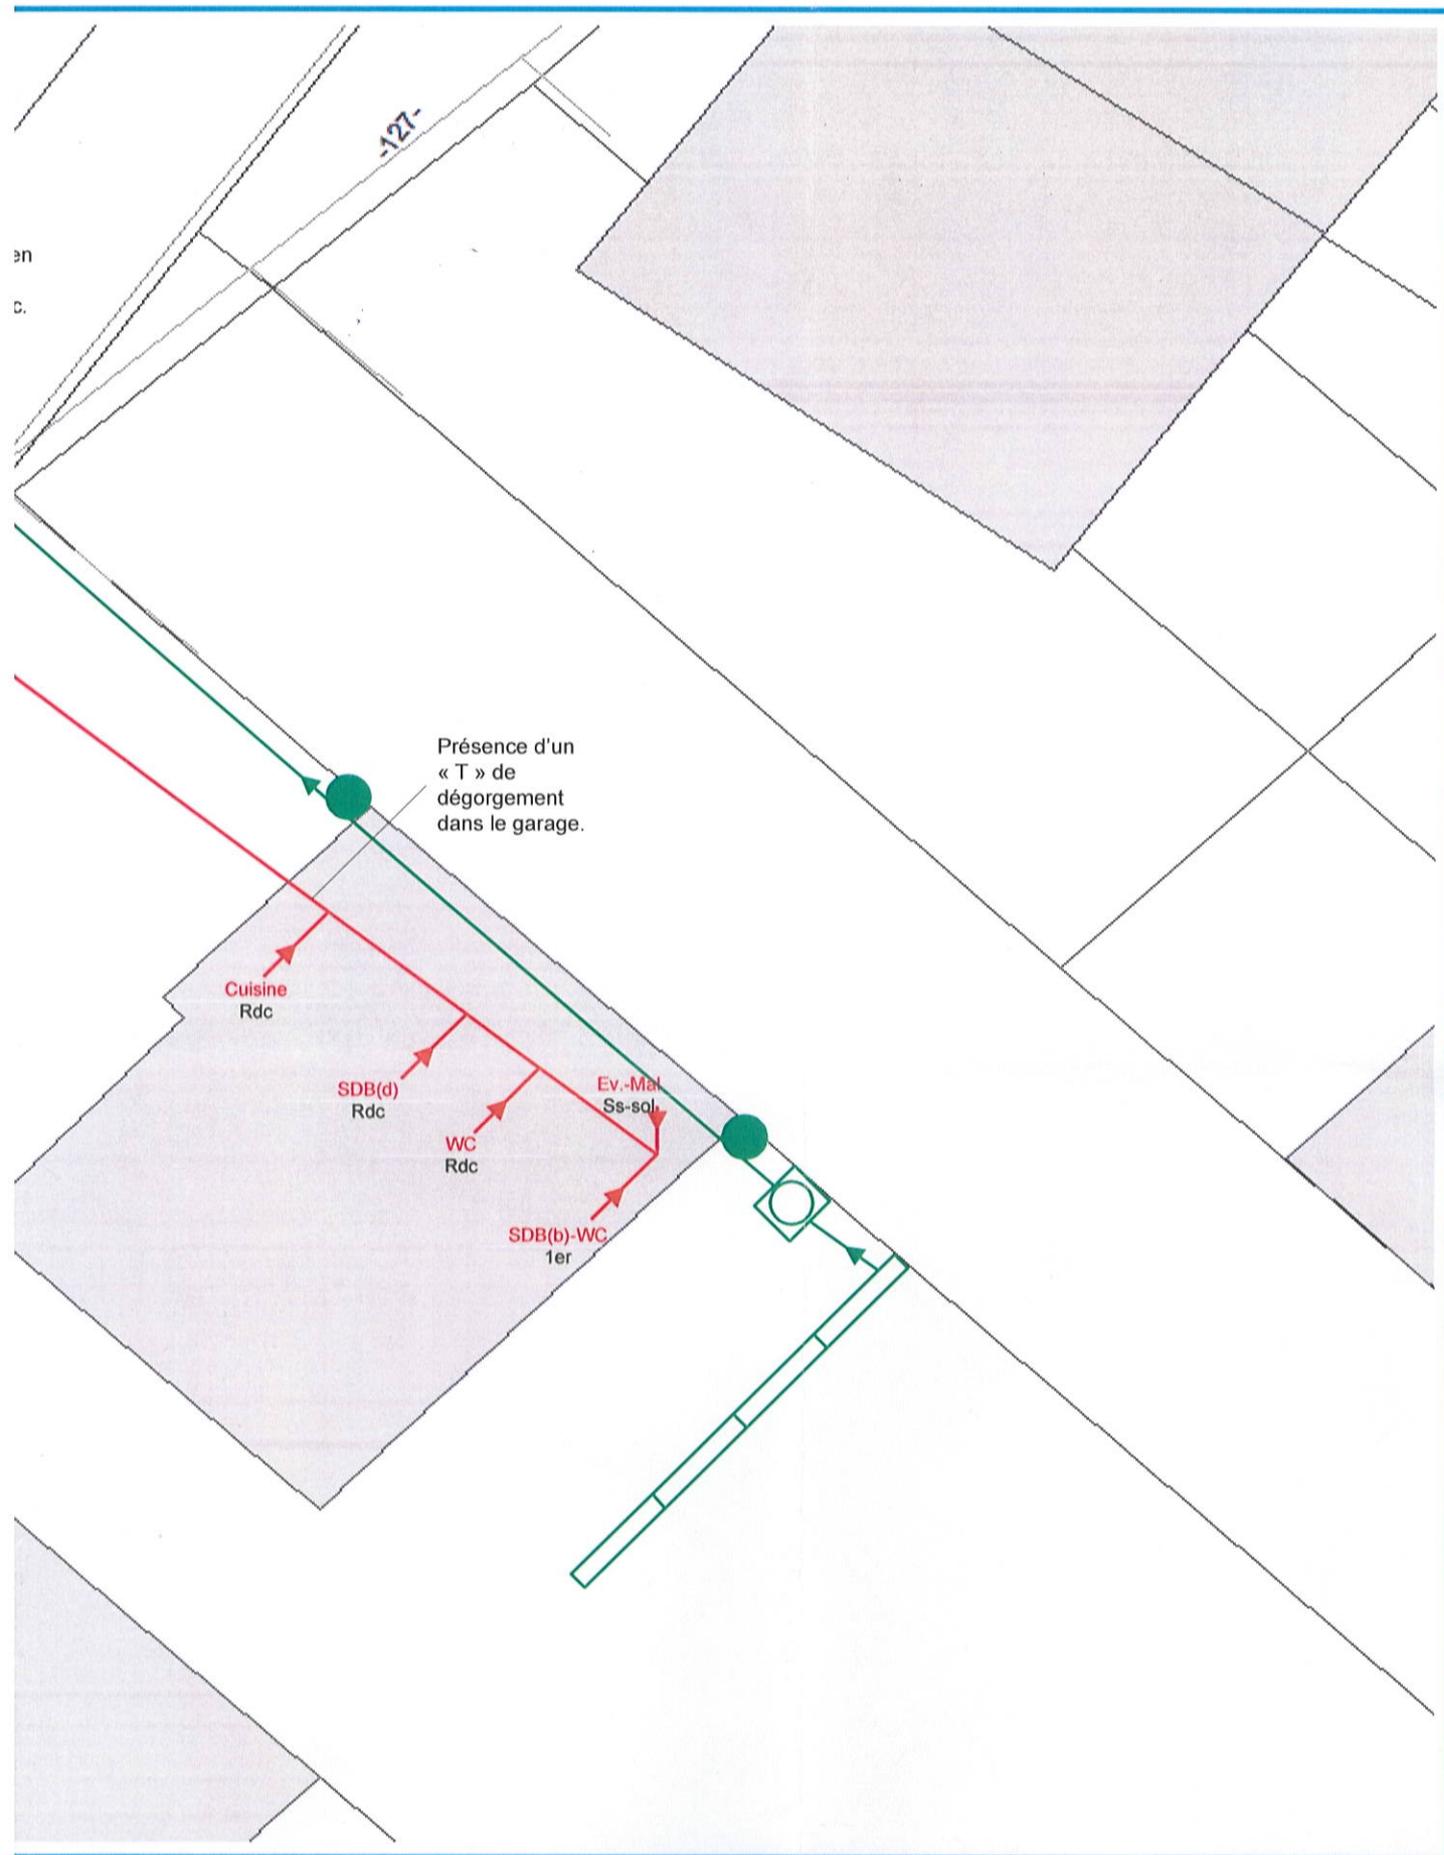

**Légende**

-  Réseau EU
-  Réseau EP
-  Réseau UN
-  Tracé supposé

-  Regard
-  Clapet
-  Fosse septique

-  Pompe
-  Puit d'infiltration

-  Gouttière
-  Siphon
-  Grille